


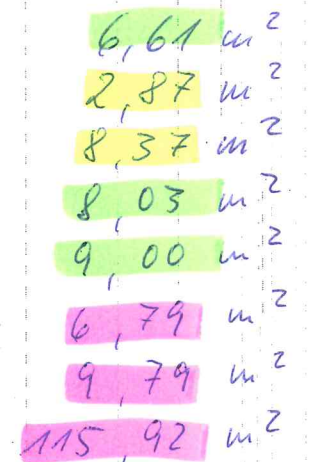

ges. 167,38 m²

Nutzfläche ges. $132,50 \text{ m}^2$

Sauertierbereidiges: 11, 24 m²

Alvan Feuerwerth

ca.	72 m ²	Versamml.
ca.	60 m ²	geräte
ca.	9 m ²	küche
ca.	9 m ²	sanitär
Ges.	150 m ²	

ZEICHENERKLÄRUNG:

- ⑤ Schlagtaster für Abluftventilator
 SA Schlauchaufroller für Druckluft an Decke, genauer Montageort mit Feuerwehr und Elt (Kabelaufroller) abstimmen.
 A : Anschluss der Druckluftleitung am Kompressor; mit Bauleitung / Feuerwehr abstimmen!
 G : Gasleitung

MONTAGEHINWEIS:

Alle Ventilheizkörper im Mitteltrakt werden mit Wand-Anschluss-garnituren angeschlossen.

Firma Schüttke, Ranzig, Tel.: 033675/696-0			
OBJEKT:		Feuerwehrdepot Hönow	
<u>Bestandszeichnung, Stand März 2001</u> Änderungen gegenüber dieser Zeichnung siehe Blatt 2			
Datum: 26.04.2001		Blatt : 1	
INGENIEURBÜRO FÜR GEBÄUDETECHNIK RAINER SCHWARZ 15366 NEUENHAGEN, RÜCKERTSTRASSE 1, TEL.: 03342/7172			
OBJEKT:	ERWEITERUNG FEUERWEHRDEPOT HÖNOW DORFSTRASSE 7, 15366 HÖNOW		
GEWERK	HEIZUNG/LÜFTUNG/SANITÄR	GEZ B. LANG DATUM: 20.09.00	MASSTAB 1:50 BLATT: 1
GRUNDRISS EG			