



Haus 4 - Altbau - EG

Grundriss Erdgeschoss

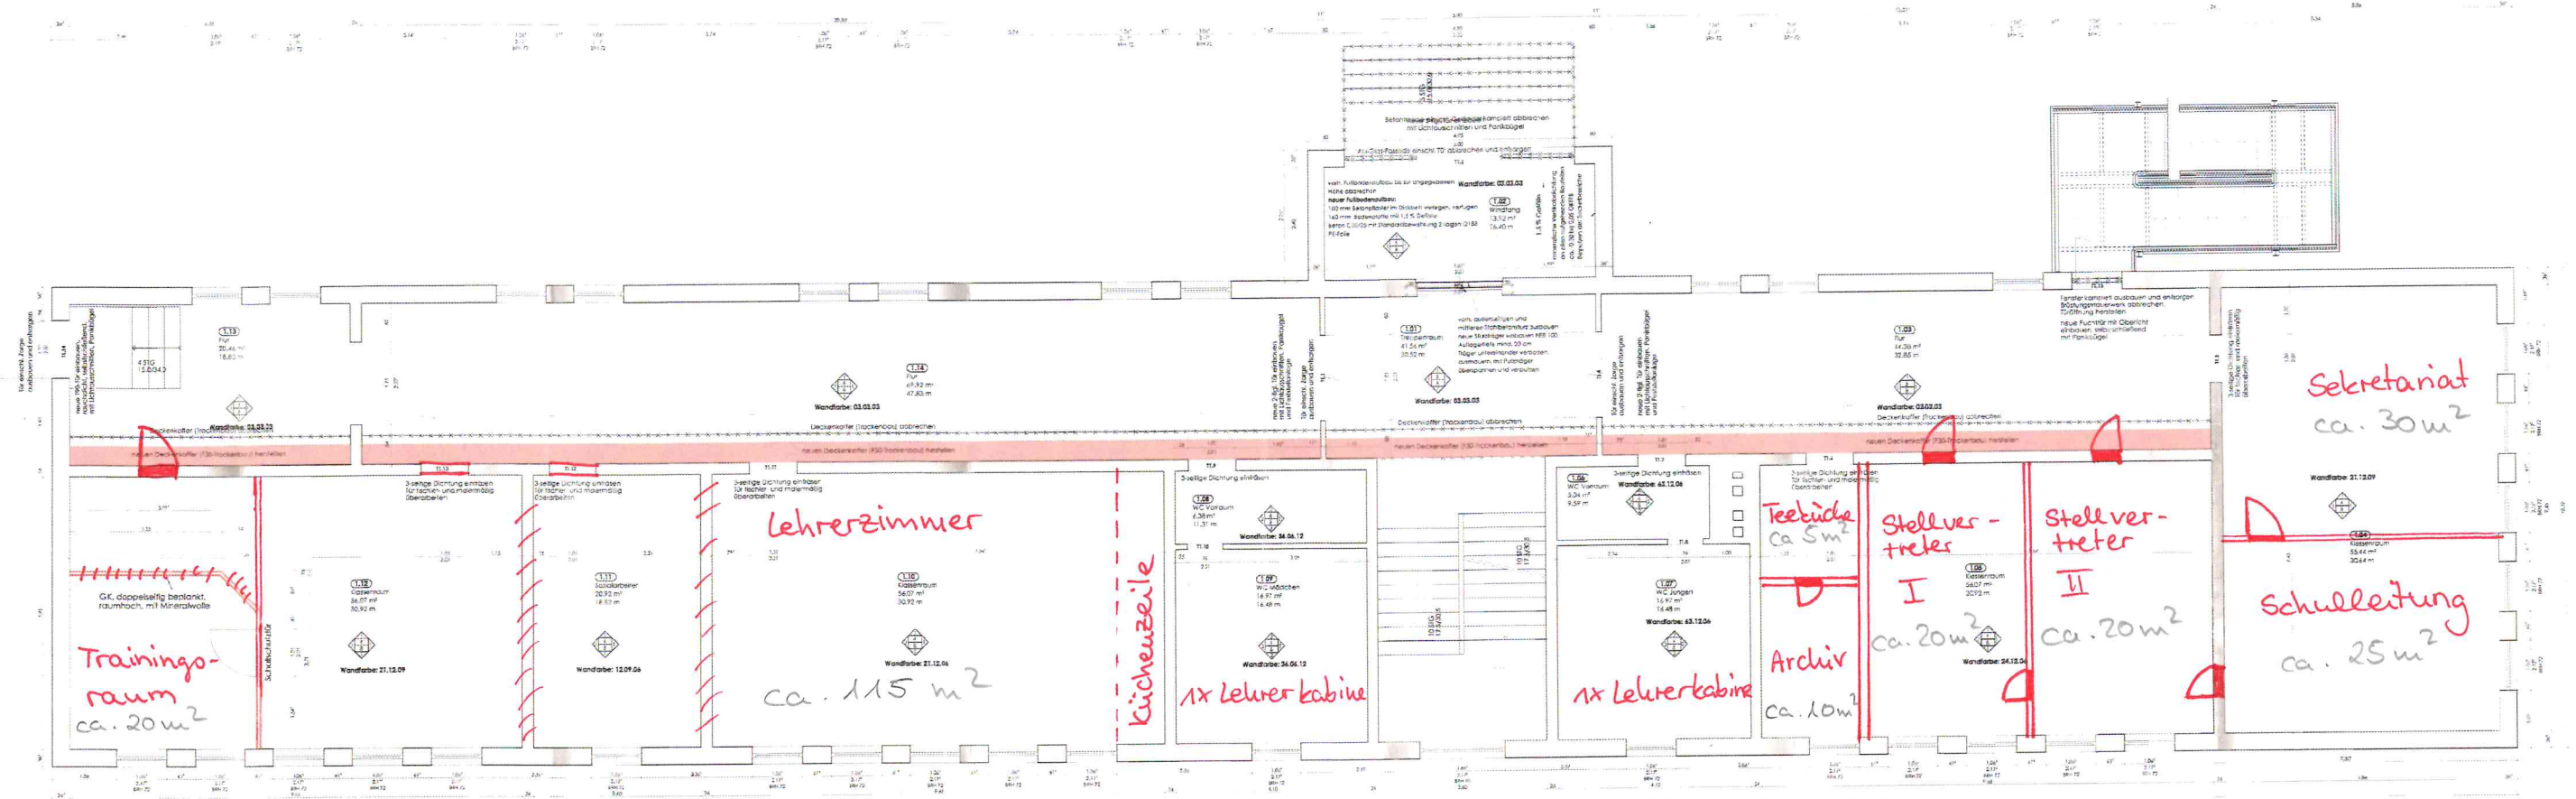

! Sicherung der Fenster durch z.B. abschließbare Griffe usw.

Legende

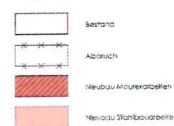

Wach

- [illegible]

7. 15

8. Linoleum/PVC o. Teppazzo-Platten o. Estrich
keine Maßnahmen


- Beleuchtung und Elektro gemäß Fachplaner
- Wasserzufuhr, Rohrverläufe, Revellappen und Heizungsverteilung gemäß Fachplaner
- Türrahmen und Leuchte höher über GK HB
- Materialübergänge mit ausserelastischen Fugen ausbilden

Türliste


Hinweis: Farbnummern gemäß Brillux scale: Raum und Detail

Alle Maße sind vor Ausführung am Bau zu prüfen!
Sämtliche Untermittelungen sind eingehend mit der Bauleitung zu klären!
Angabe der Öffnungsmaße sind Rohbaumäße.


ibs

Peter-Joseph-Lenné-Oberschule; Haus IV (Altbau) von Carstein-Str. 2, 15366 Hoppegarten	30
---	----

REVISIONSPLAN			Grundriss Erdgeschoss		

Alpha